


1-1 剖面图 1:100

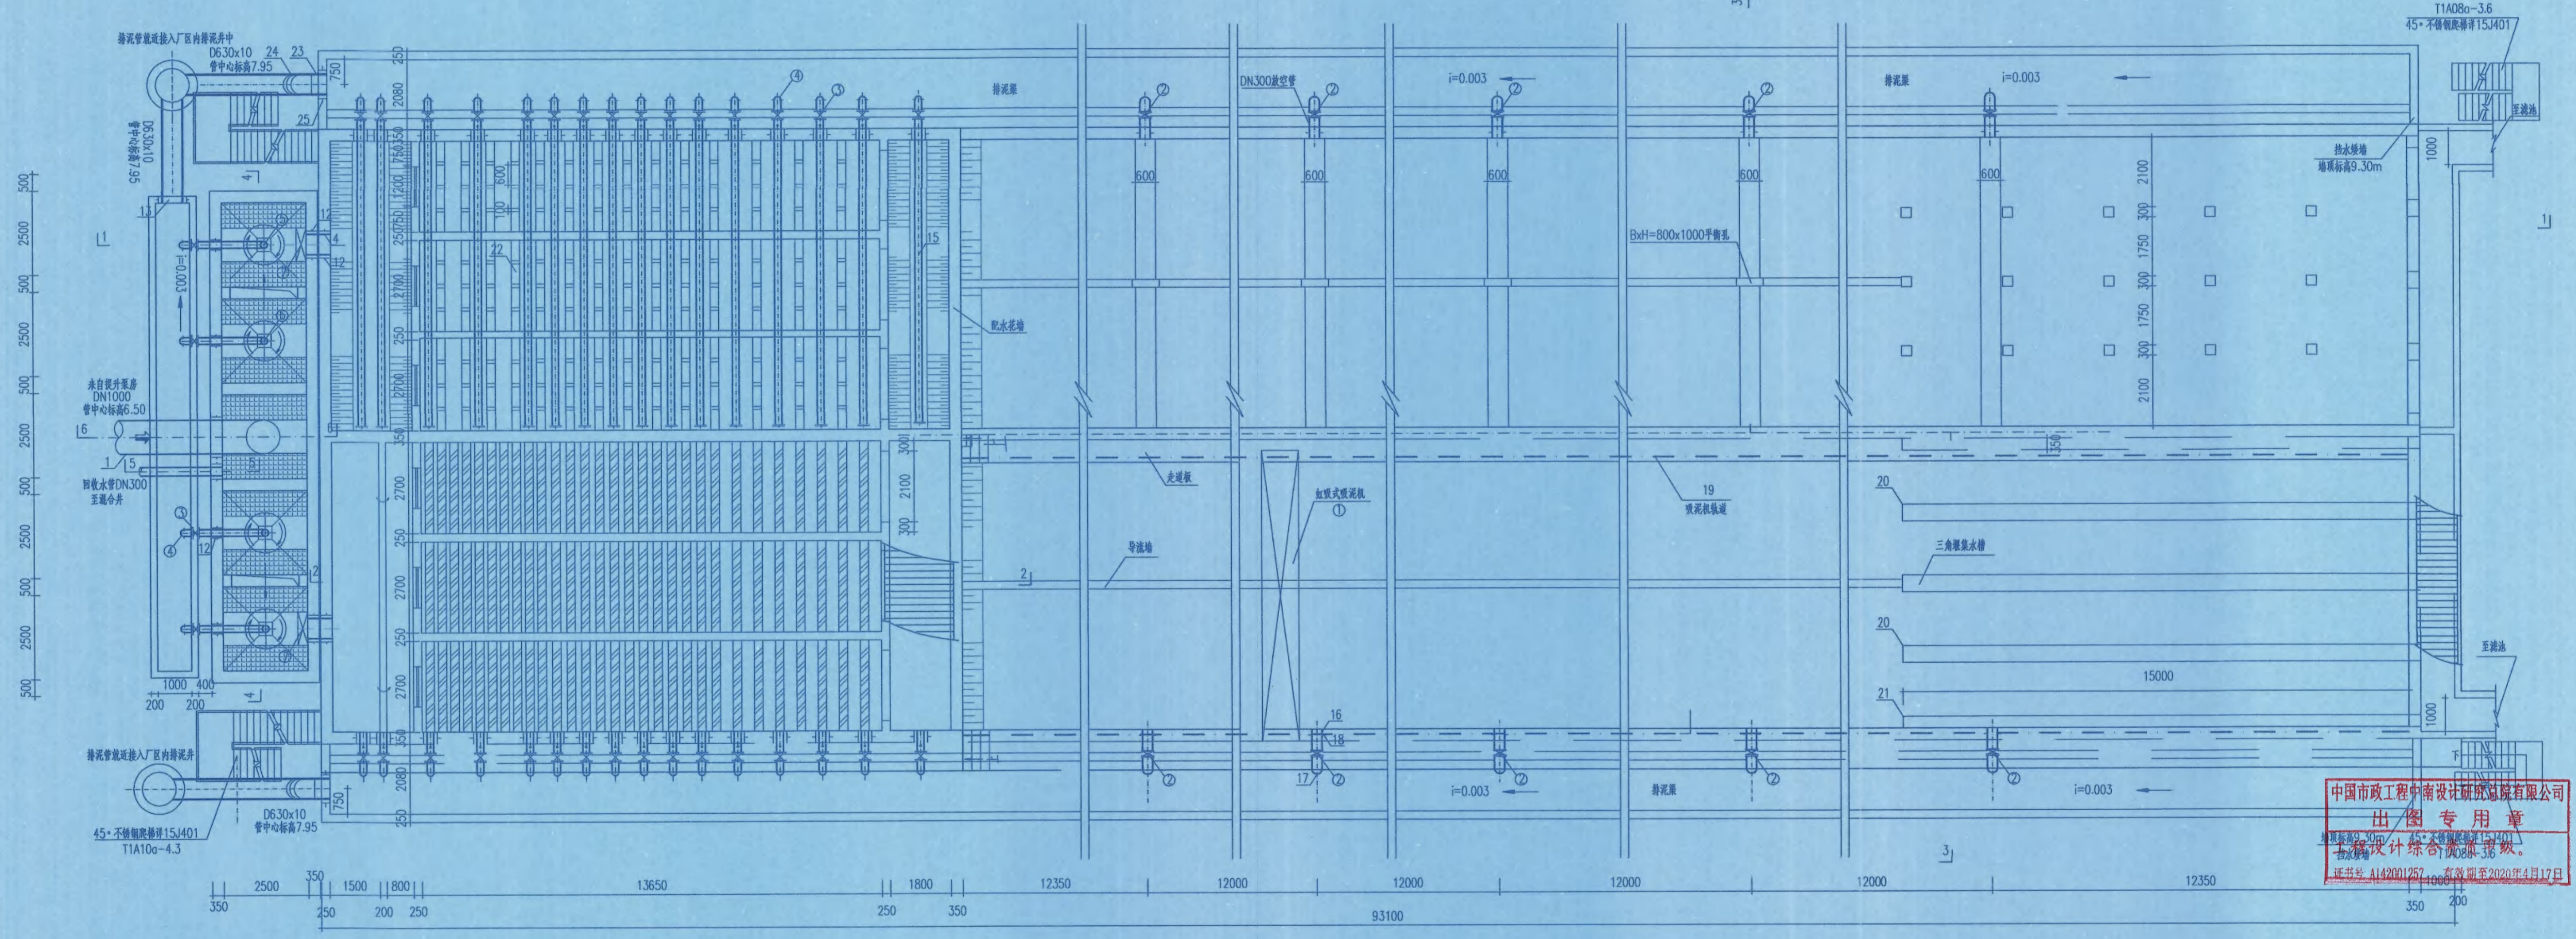

混合池、折板絮凝平流沉淀池平面布置图 1:100

中国市政工程中南设计研究院有限公司
 出图专用章
 工程名称: 茂名滨海新区自来水工程
 业务范围: 市政工程设计、勘察、设计、施工、监理、项目管理、工程总承包
 有效期至: 2021年03月15日

- 说明:
1. 图中尺寸单位为毫米, 高程单位为米, 1985国家高程基准。
 2. 本工程近期规模5万m³/d。

竣工图	
施工单位	中铁七局集团有限公司
编制人	张彦志
审核人	任伟
技术负责人	李俊
编制日期	2020.10
监理单位	中国华西工程设计建设有限公司
总监理工程师	陈刚
现场监理	李伟

广东省建设工程施工图设计文件审查专用章
 机构名称: 广东省九城工程技术有限公司
 机构类别: 一类
 认定书编号: 19093
 业务范围: 市政工程设计、勘察、设计、施工、监理、项目管理、工程总承包
 有效期至: 2021年03月15日

中国市政工程中南设计研究院有限公司		工程名称	茂名滨海新区自来水工程 (EPC)
工程设计综合资质甲级A142001257 工程咨询甲级12120070023		子项	净水工程
审定	专业负责人 王鹏坤	设计号	竣07-2019088
审核 戴仲怡	设计 徐彦飞	设计阶段	施工图
项目负责人 徐彦飞	设计 但冰松	图号	SGS0202-001
		日期	2019.11